

PRZEKRÓJ A-A

A	POKRYCIE DACHOWE / BLACHODACHOWKA	4cm
	LĄTY DREWNIANE 4x6cm	2cm
	KONTROLATY 2x5cm	
	FOLIA PAROPRZEPUSZCZALNA	
	DZWIGAR KRATOWY DREWNIANY (górny pas)	
	PUSTKA POWIETRZNA	20cm
	WELNA MINERALNA WLG 039	
	DZWIGAR KRATOWY DREWNIANY (dolny pas)	
	FOLIA PAROSZCZELNA	3cm
	RUSZT DREWNIANY 3x5cm	1,25cm
PLYTA FERMACELL		

WYŁĄDZINA PODŁOGOWA PCV

C	WYLEWKA SAMOPOZIOMUJĄCA	0,5-2cm
	PLYTA FUNDAMENTOWA ŻELBETOWA B25	20cm
	IZOLACJA CIEPLNA / STYROPIAN EPS 100-40	16cm
	FOLIA IZOLACYJNA PE 0,5	
	WARSTWA FILTRACYJNA / ZWIR 2-16cm	20cm
GRUNT RODZIMY		

Plitki ceramiczne

E	RUSZT DREWNIANY IMPREGNOWANY CIŚNIENIOWO 4x6cm 4cm	
	PAPA TERMOZGRZEWALNA 2x	1,2cm
	PLYTA OSB-4	18cm
	KONSTRUKCJA DREWNIANA GALERII 5x18cm	
	0 ZMIENNEJ WYSOKOŚCI Z IZOLACJĄ AKUSTYCZNĄ Z WELNY MINERALNEJ gr.10cm	
	FOLIA PAROSZCZELNA	1,25cm
	PLYTA FERMACELL	3cm
STYROPIAN EPS 75-40	0,3cm	
TYNK MINERALNY		

B	PLYTA FERMACELL 2x1,25cm	2,5cm
	STYROPIAN EPS 100-40	5cm
	FOLIA IZOLACYJNA	
	PLYTA OSB-3	2,2cm
	KONSTRUKCJA DREWNIANA STROPU 6x18cm	18cm
	Z IZOLACJĄ AKUSTYCZNĄ Z WELNY MINERALNEJ gr.10cm	
	FOLIA PAROSZCZELNA	3cm
	RUSZT DREWNIANY 3x5cm	1,25cm
PLYTA FERMACELL		

D	TYNK MINERALNY	0,3cm
	IZOLACJA CIEPLNA/STYROPIAN EPS 75-40	8cm
	PLYTA FERMACELL	1,25cm
	KONSTRUKCJA DREWNIANA SYSTEMOWA 5x15cm	15cm
	Z IZOLACJĄ CIEPLNĄ Z WELNY MINERALNEJ WLG 035	
FOLIA PAROSZCZELNA	1,25cm	
PLYTA FERMACELL		

STAROSTWO POWIATOWE  
w Pruszkowie  
Wydział Architektury  
ul. Starozima 1: 05-800 Pruszków  
inż. JAROSŁAW SOLECKI

UPRAWNIENIA BUDOWLANE DO PROJEKTOWANIA  
I KIEROWANIA PRACAMI BUDOWLANYMI  
BEZ OGRANICZEŃ W SPECJALNOŚCI  
KONSTRUKCJA I BUDOWLANIA

NR EWID. WKP/0664/PWC/07/97/71, tel. 0-506-122-482 62-800 Kalisz, ul. Wio. 97/71		DESIGN
Obiekt	P.B. BUDYNKU MIESZKALNEGO WIELORODZINNEGO	Rys.nr: 5
Adres	RASZYN ul. NADRZECZNA dz.nr.geod. 824/18	Skala: 1:100
Inwestor	GINA RASZYN 05-090 RASZYN ul.SZKOLNA 2a	Data: 2009
Temat	PRZEKRÓJ A-A TYP-1	
Projektant	mgr inż. arch. Tadeusz Wiekiera	BN-8384/40/84
Opracował	mgr inż. arch. Łukasz Janowski	
Sprowadził	mgr inż. arch. Przemysław Wierzbicki	JAN.7342-30/93


**DOKUMENTACJA  
POWYKONAWCZA**

ZMIANY NAMIESIONO  
KOL. CZERWONYM  
ARCHITEKT

mgr inż.  
TADEUSZ WIEKIERA  
PROJEKTANT W SPECJALNOŚCI  
ARCHITEKTONICZNO-BUDOWLANEJ  
KONSERWATORSKIEJ

UPRAWNIENIA NR BN-8384/40/84  
Na poszcz. 64 ust. 1, 66 ust. 2, 67 i 68 pkt. 1  
STATUS TWÓRCY NR 1/98

mgr inż. arch. Przemysław Wierzbicki  
mgr inż. arch. Tadeusz Wiekiera  
mgr inż. arch. Łukasz Janowski  
mgr inż. arch. Przemysław Wierzbicki

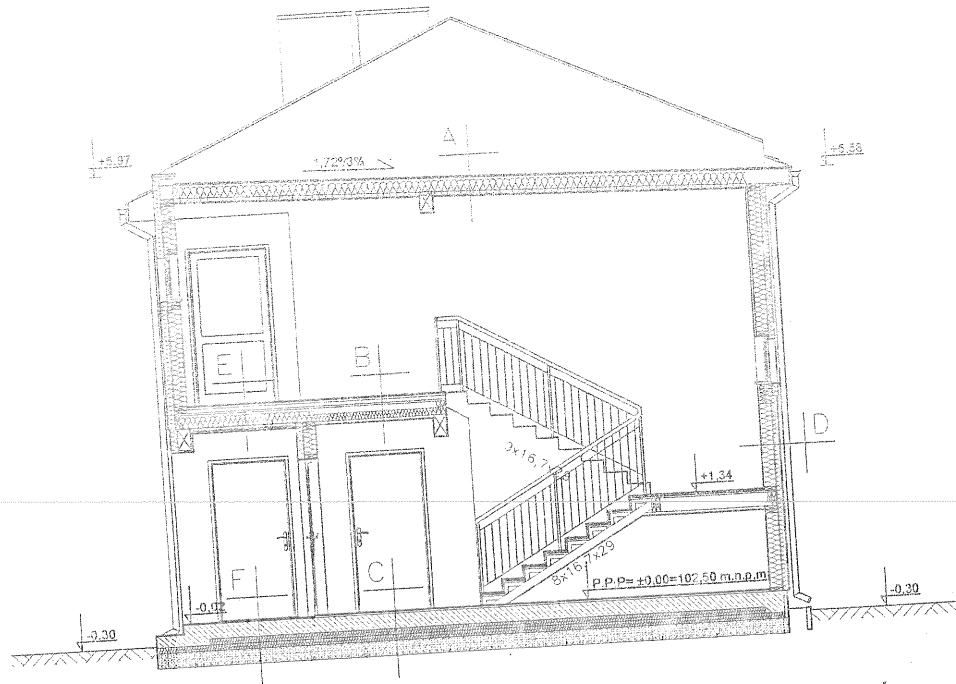

PRZEKROJ B-B

A	POKRYCIE DACHOWE / PAPA TERMOZGRZEWAŁNA	2,2cm
	PLYTA OSB-3	18cm
	KONSTRUKCJA DREWNIANA STROPODACHU 6x18cm	
	Z IZOLACJĄ Z WEŁNY MINERALNEJ gr.20cm	
	FOLIA PAROSZCZELNA	5cm
	RUSZT DREWNIANY 5x5cm	1,25cm
	PLYTA FERMACELL	

*Tytle' olesowe*

B	PLYTA FERMACELL 2x1,25cm	2,5cm
	STYROPIAN EPS 100-40	5cm
	FOLIA IZOLACYJNA	2,2cm
	PLYTA OSB-3	18cm
	KONSTRUKCJA DREWNIANA STROPU 6x18cm	
	Z IZOLACJĄ AKUSTYCZNĄ Z WEŁNY MINERALNEJ gr.10cm	
	FOLIA PAROSZCZELNA	3cm
	RUSZT DREWNIANY 3x3cm	1,25cm
	PLYTA FERMACELL	

*Tytle' olesowe*

C	WYLEWKA SAMOPOZIOMIĄCA	0,5-2cm
	PLYTA FUNDAMENTOWA ŻELBETOWA B25	20cm
	IZOLACJA CIEPLNA / STYROPIAN EPS 100-40	16cm
	FOLIA IZOLACYJNA PE 0,5	
	WARSTWA FILTRACYJNA / WIR 2-16cm	20cm
	GRUNT RODZIMY	

D	TYNK MINERALNY	0,3cm
	IZOLACJA CIEPLNA/STYROPIAN EPS 75-40	8cm
	PLYTA FERMACELL	1,25cm
	KONSTRUKCJA DREWNIANA SYSTEMOWA 5x15cm	15cm
	Z IZOLACJĄ CIEPLNĄ Z WEŁNY MINERALNEJ WLG 035	
	FOLIA PAROSZCZELNA	1,25cm
	PLYTA FERMACELL	

*Tytle' olesowe*

E	PLYTA FERMACELL 2x1,25cm	2,5cm
	STYROPIAN EPS 100-40	3cm
	FOLIA IZOLACYJNA	2,2cm
	PLYTA OSB-3	18cm
	KONSTRUKCJA DREWNIANA STROPU 6x18cm	
	Z IZOLACJĄ AKUSTYCZNĄ Z WEŁNY MINERALNEJ gr.10cm	
	FOLIA PAROSZCZELNA	3cm
	RUSZT DREWNIANY 3x3cm	1,25cm
	PLYTA FERMACELL	3cm
	STYROPIAN EPS 75-40	0,3cm
	TYNK MINERALNY	

F	GRES	1cm
	KLEJ MROZOODPORNY	0,5cm
	PLYTA FUNDAMENTOWA ŻELBETOWA B25	20cm
	IZOLACJA CIEPLNA / STYROPIAN EPS 100-40	16cm
	FOLIA IZOLACYJNA PE 0,5	
	WARSTWA FILTRACYJNA / WIR 2-16cm	20cm
	GRUNT RODZIMY	

W Pruszkowie  
Wydział Architektury  
ul. Starzyńskiego 1; 05-200 Pruszków  
inż. JAROSŁAW SOLECKI

**DOKUMENTACJA  
POWYKONAWCZA**

ZMIANY NANIESIONO  
KOLOREM CZERWONYM  
ARCHITEKT

mgr inż.  
**TADEUSZ WIEKIERA**  
PROJEKTANT w specjalności  
architektoniczno - budowlanej  
(konsultorskiej)

UPRAWNIENIA NR 019386/40/84  
No podst. 84 ust.1, 86 ust.2, 87 i 83 ust.1 pkt.1  
STATUS TWÓRCY NR 1193

UPRAWNIENIA BUDOWLANE DO PROJEKTOWANIA

KONSTRUKCJA BUDOWLANA		METAL DESIGN	
BEZ OGRANICZEŃ W SPECJALNOŚCI			
KONSTRUKCJA BUDOWLANA ul. Widok 97/71, tel. 0-506-122-482			
Objekt	P.B. BUDYNKU MIESZKALNEGO WIELORODZINNEGO	Rys.nr:	6
Adres	RASZYN ul. NADRZECZNA dz.nr.geod. 824/18	Skala:	1:100
Investor	WŁAŚCICIELKA TEREZA RASZYN 05-090 RASZYN ul.SZKOLNA 2a	Data:	2009
Projektant	mgr inż. arch. Tadeusz Wiekiera	podpis	
Opracował	mgr inż. arch. Łukasz Janowski	podpis	
Sprawdził	mgr inż. arch. Przemysław Wierzbicki	podpis	
	BN-8384/40/84		
	UAN.7342-30/93		