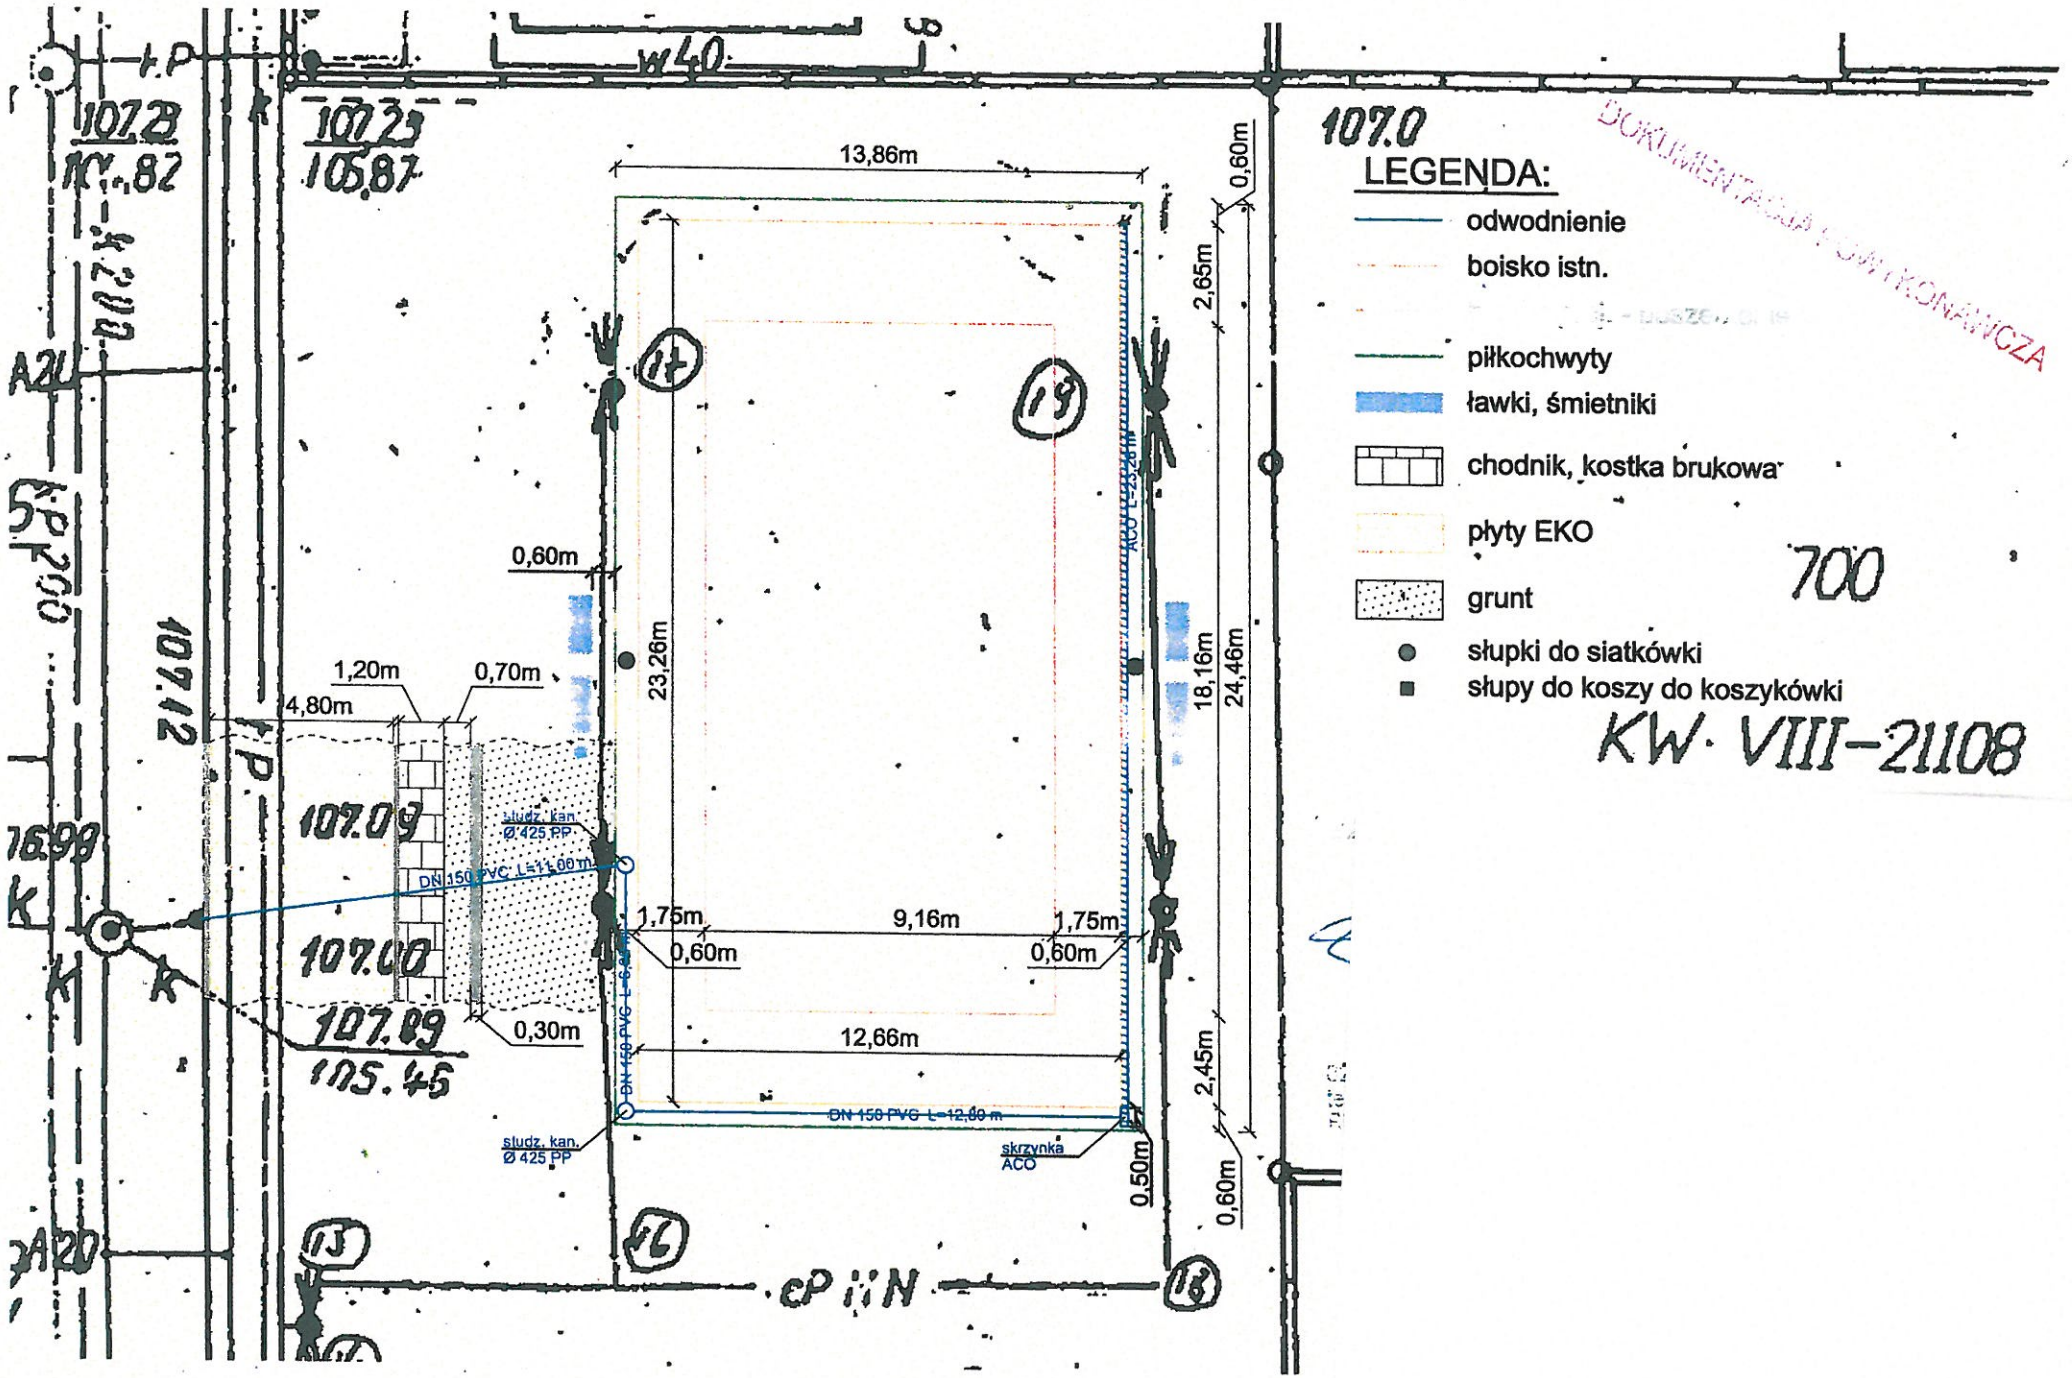
LEGENDA:
odwodnienie
boisko istn.
piłkochwyty
ławki, śmietniki
chodnik, kostka brukowa
płyty EKO
grunt
słupki do siatkówki
słupy do koszy do koszykówki
KW· VIII-21108
700
DOKUMENTACJA POWYKONAWCZA
13,86m
23,26m
0,60m
1,20m
0,70m
4,80m
1,75m
9,16m
12,66m
0,30m
0,50m
2,65m
18,16m
24,46m
2,45m
studz. kan. Ø 425 PP
DN 150 PVC L=11,00 m
DN 150 PVC L=12,80 m
skrzynka ACO
107.0
107.09
107.00
107.12
107.23
105.87
105.45
w40
cP N